
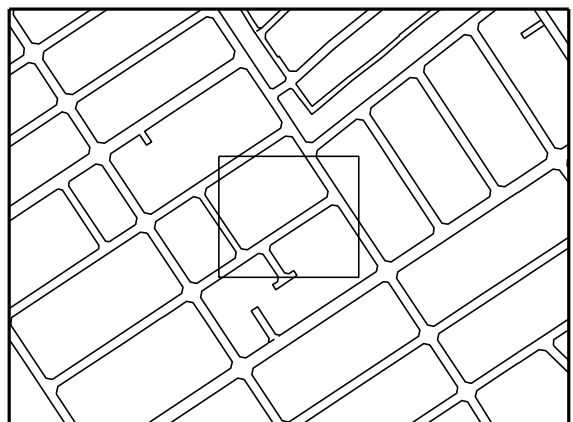
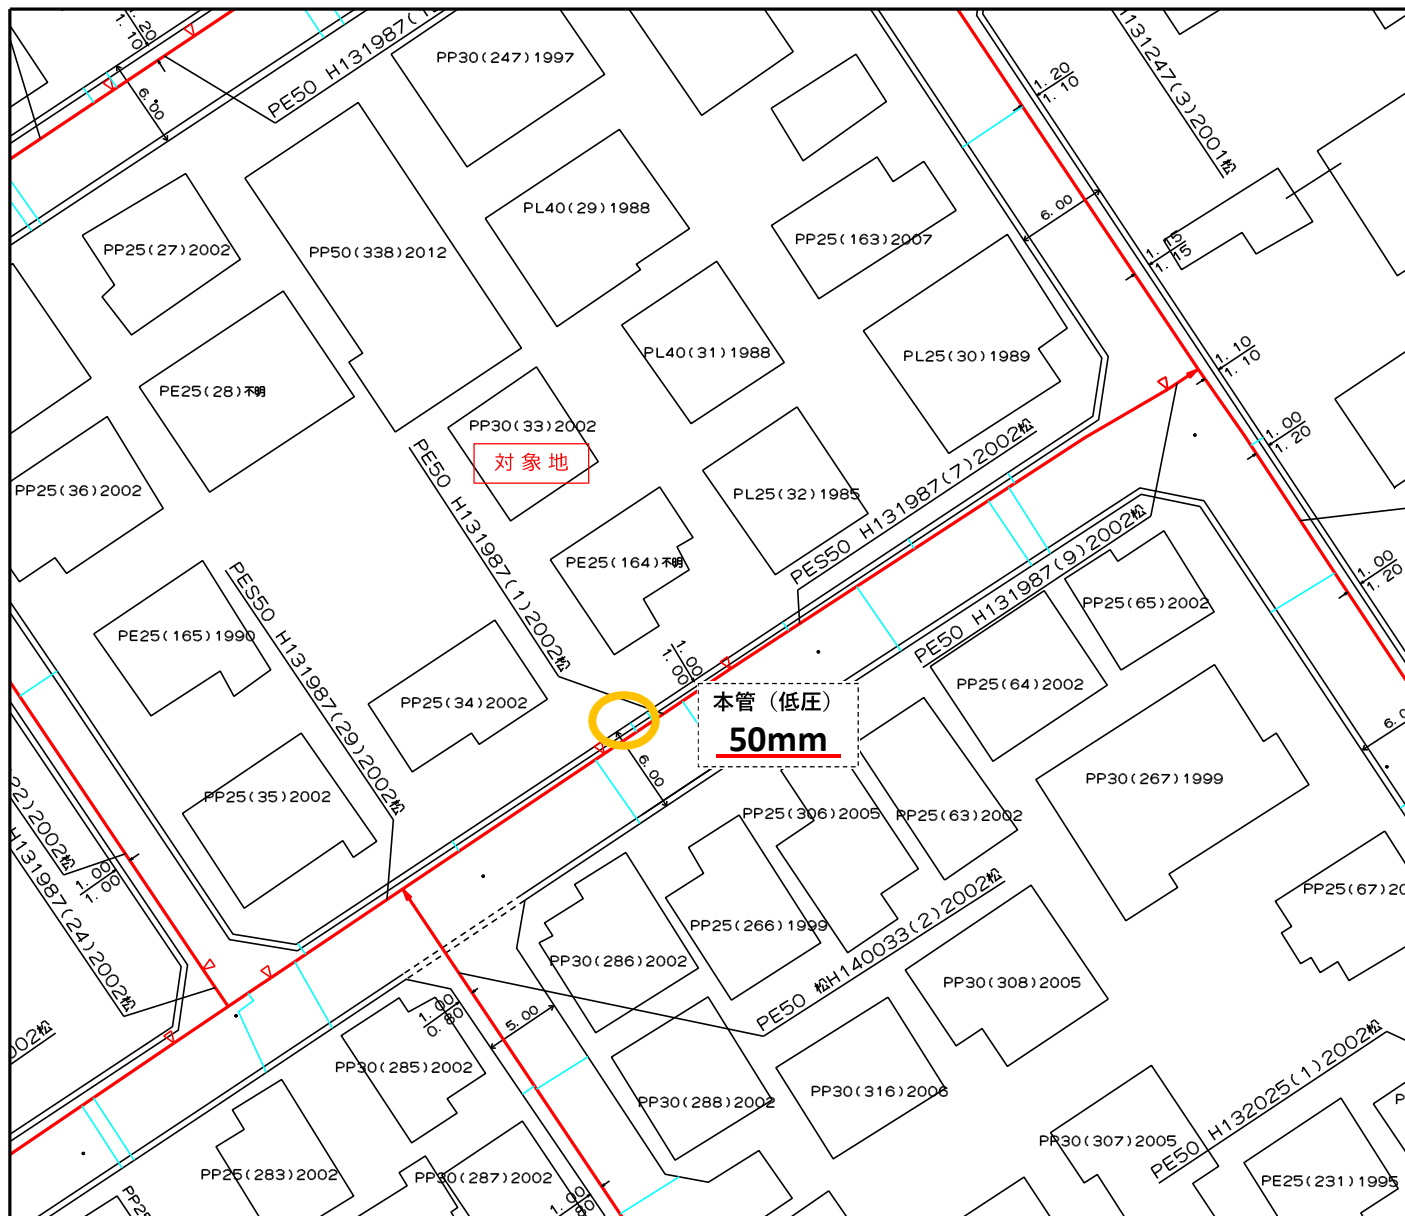


585456

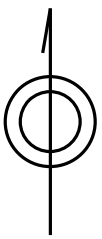

この図面は参考資料であり、その内容を保証するものではありません。




縮尺 1/500

585456